


Схема расположения точек проведения измерений коэффициента уплотнения грунта

Утверждаю:
Исполнительный директор
ООО ДКФ-Сталь"
Захарова В. А.

Согласовано:
Заместитель главного инженера
ООО ЗВК "БЕРВЕЛ"
Егоров А. В.

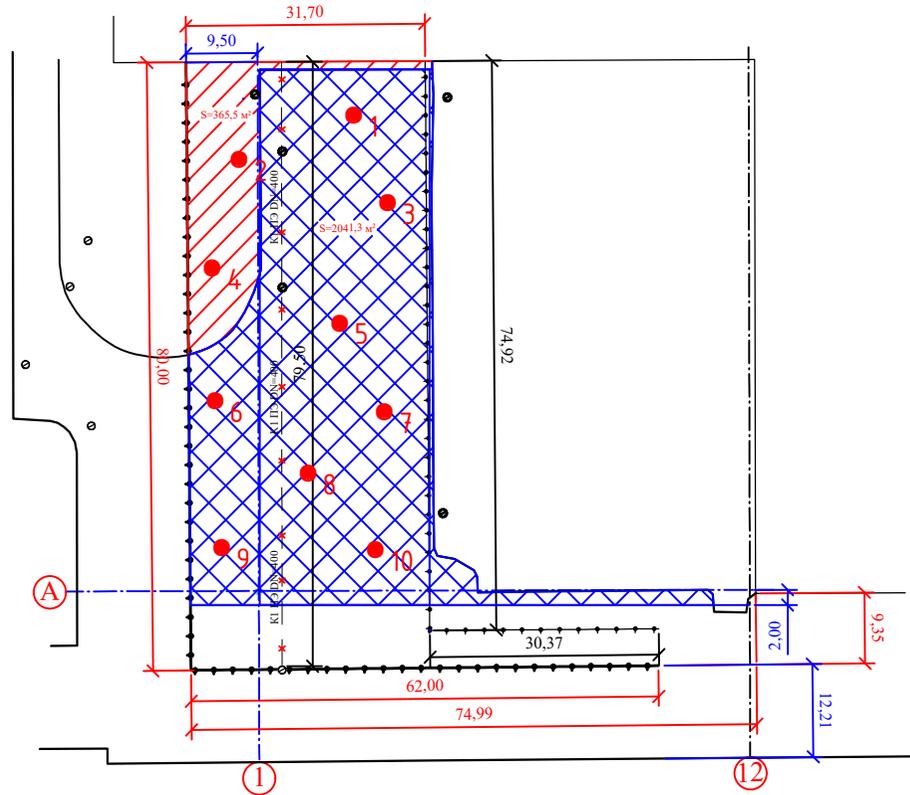

● 3 - точка проведения измерений и ее порядковый номер

- демонтируемое покрытие из тротуарной плитки
- демонтируемое а/б покрытие
- ограждение после переноса
- ограждение до переноса
- демонтируемый ж/б колодец

Объемы работ:

- Перенос существующего ограждения - 105,3 м
- Монтаж ограждения (142,0-105,3) - 36,7 м
- Демонтаж тротуарной плитки - 366,5 м²
- Разборка а/б покрытия - 2041,3 м²
- Демонтаж бордюров - 65,0 м
- демонтаж ж/б колодцев - 5 шт.
- Демонтаж трубопроводов канализации К2 ПЭ Ø400 мм - 75,9 м

Зав. лабораторией "ИнжГеоДрилинг" 23.09.2024г.



Донецкая К.В.

					№1			
					"Завод высокопрочного крепежа "БЕРВЕЛ". Реконструкция. "Здание механической обработки" по адресу: Рязанская область, г. Рыбное, Малое шоссе, здание 1, кадастровый номер ЗУ №62:13:1160301:517			
Изм.	Кол.уч.	Лист	№ док.	Подпись	Дата	Стадия	Лист	Листов
Разработал		Ванюшкин С.В.			15.07.24	ИД	1	1
Проверил		Захарова В.А.			15.07.24			
Нач. участка		Сорокин А.А.			15.07.24			
Инж. по надзору за строп.					15.07.24			
Исполнительная съемка подготовительных работ						ООО "ДКФ-Сталь"		